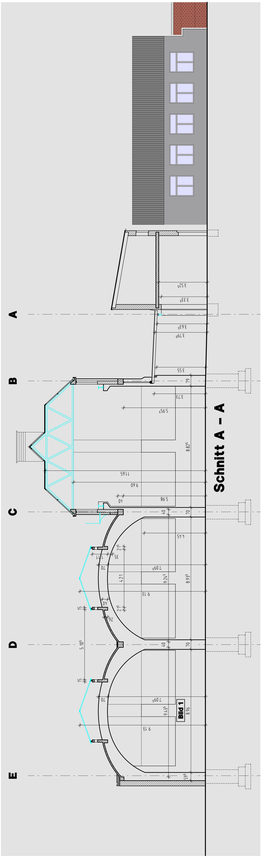


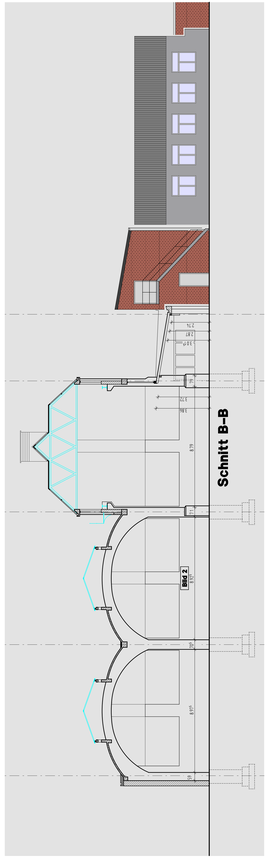


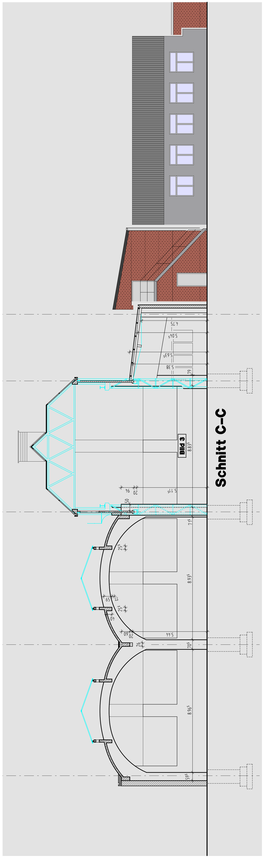


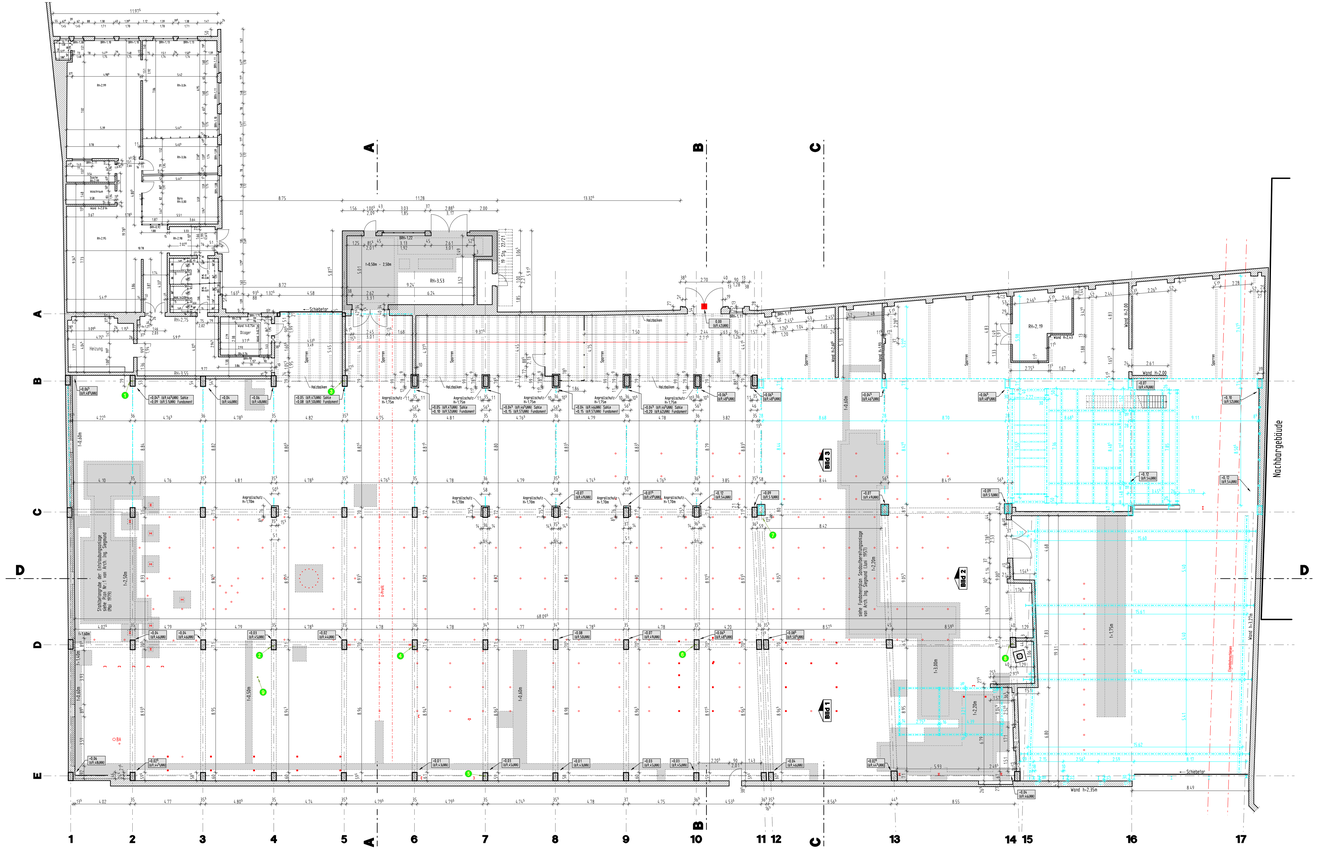


Legende:

- 40,00 (EBL+0,2UKV) Höhenkoten OK Sohle (OK Einzelfundament)
- Beton
- Mauerwerk
- Leichtwände (z.B. Rigips, Holz)
- Bodenkanäle, Schächte, Gruben
- blau = vorh. Stahlkonstruktion
- eingelassene, abgeschnittene Rohrprofile
- BA Bodenablauf
- eingelassene, abgeschnittene Profilstahlträger
- eingelassene Stahlplatten
- Bodenschienen
- Bahnschienen
- Achse U-Profil im Boden eingelassen
- Ankerschrauben

Material-Probeneinnahme am 23.08.2000

- 1 bis 8 Bohrkerne Stützen
- 9 Bohrkern Sohle

| Datum | Index | Art der Änderung | Ger. Kürzel |
|---|---|---|---|
| | | | |

| | | | | | | | |
|---|---|---|---|---|---|---|---|
| Datum | 31.08.00 | 16.05.00 | 16.05.00 | 03.08.00 | 03.08.00 | | |
| Blatt-Nr. | 1 | 1 | 1 | 1 | 1 | | |
| Architekt | | | | | | | |
| Bauherr | Fr | Fr | Fr | Fr | Fr | | |
| Prüf-Ing. | | | | | | | |
| Bau-Arch. | | | | Fr | | | |
| Statik | | | | | | | |

Urheberrecht: Die unerlaubte Benutzung u. Verwendung dieser Zeichnung ist untersagt u. verpflichtet zur Schadensersatz

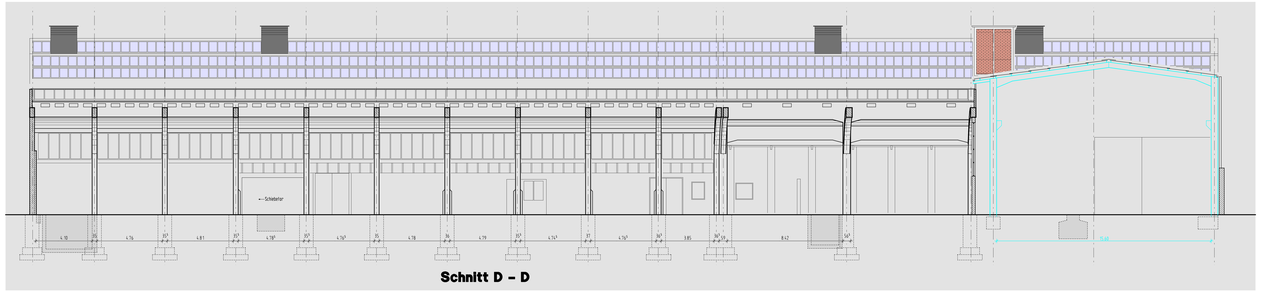

**Bild 1**
**Standort: zwischen Achse D – E / 12 – 13**
**Blickrichtung: in Richtung Achse 1**

**Bild 2**
**Standort: zwischen Achse C – D / 13 – 14**
**Blickrichtung: in Richtung Achse 1**

**Bild 3**
**Standort: zwischen Achse B – C / 12 – 13**
**Blickrichtung: in Richtung Achse 1**


**Ingenieurbüro für Bauwesen**
IBL
**Manfred Lüchtefeld**
Dipl.-Ing.
Zum Hiltruper See 1, 48165 Münster, Tel. 02501/4814, Fax 02501/18013
Bauberatung Baustatik Bauleitung


| | | | |
|---|---|---|---|
| Bauvorhaben: | Soziokulturelles Zentrum Lengerich | Auftrags-Nr.: | 6714 |
| | | Blatt-Nr.: | 1 |
| Bauherr: | **L G E**<br>Lengerincher Grundstücks- und Erschließungsgesellschaft mbH<br>Textilstraße/ Str. 2 u. KRUZE Lengerich | Maßstab: | 1 : 100 |
| | | Größe: | DIN 181-1630 |
| Architekt: | **Ingenieurbüro M. Lüchtefeld** Dipl.-Ing.<br>Zum Hiltruper See 1<br>48165 Münster | Gezeichnet: | F.Ü. |
| | | Geprüft: | |
| Bauteil: | **Bestandsplan**<br>**Grundriss,**<br>**Längsschnitt – Querschnitte** | Münster, den 03.08.00 | |